



|     |          |
|-----|----------|
| COR | ESP      |
| 1   | 07 0,1   |
| 2   | 07 0,2   |
| 3   | 07 0,3   |
| 4   | 07 0,4   |
| 5   | 07 0,5   |
| 6   | 07 0,6   |
| 7   | 07 0,25  |
| 8   | 07 0,08  |
| 9   | 07 0,15  |
| 140 | 140 0,15 |
| 162 | 162 0,15 |

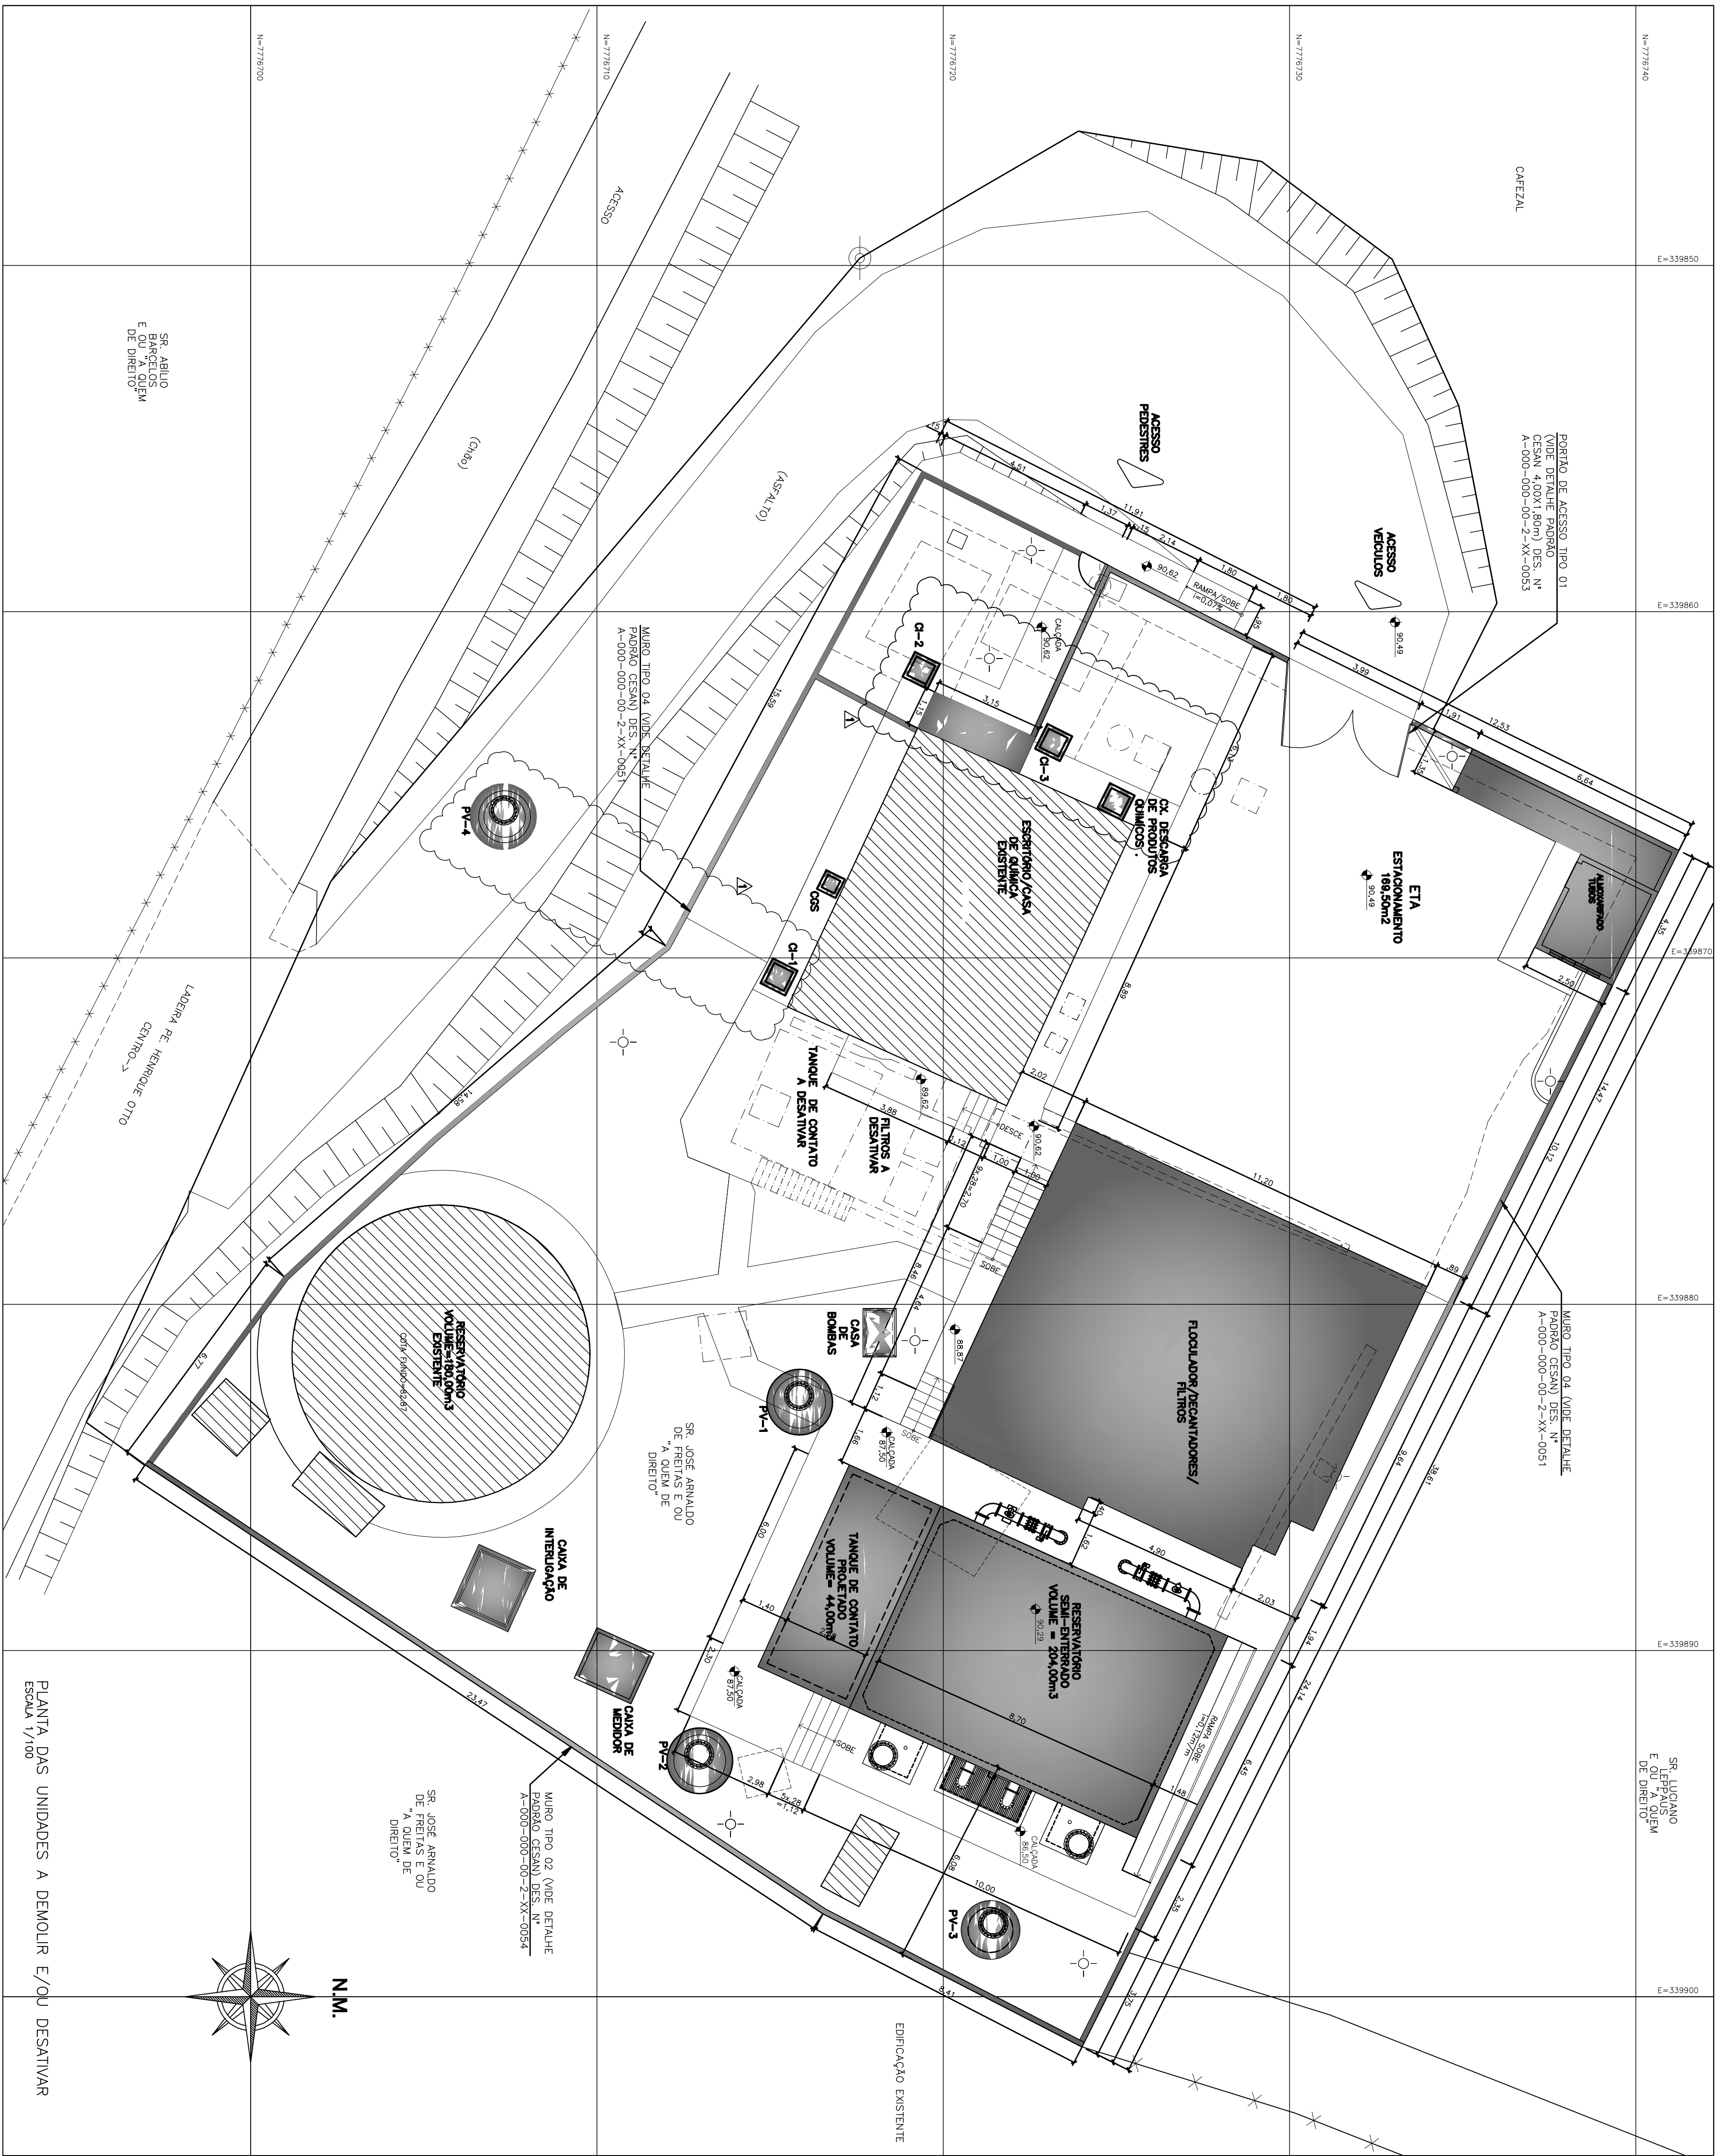

PLANTA DAS UNIDADES A DEMOLIR E/OU DESATIVAR  
ESCALA 1/100

ESTE DESENHO É PROPRIEDADE DA  
COMPANHIA ESPÍRITO SANTENSE DE  
SANEAMENTO – CESAN E NÃO PODE  
SER COPIADO SEM SUA AUTORIZAÇÃO.

|                                                                             |       |                                                        |      |      |          |
|-----------------------------------------------------------------------------|-------|--------------------------------------------------------|------|------|----------|
| PRINCIPAIS DESENHOS DE REFERÊNCIA                                           |       | REVISÃO                                                |      |      |          |
| Nº                                                                          | LOCAL | DES.                                                   | DIV. | GER. | DATA     |
| 00                                                                          | ETEP  | MISSÃO INICAL                                          | ROSI | -    | 14.12.12 |
| 01                                                                          | ETEP  | ACRESCIMOS – ÁREA E CAIXAS DE ESOTO NA CASA DE QUÍMICA | ROSI | -    | 22.02.13 |
| TÍTULOS                                                                     |       |                                                        |      |      |          |
| CANCELA E SUBSTITUI O DESENHO NÚMERO:                                       |       |                                                        |      |      |          |
| RECEBIDO: / / ASS: / / Nº DOC: / /                                          |       |                                                        |      |      |          |
| APPROVAÇÃO CESAN: / /                                                       |       |                                                        |      |      |          |
| CANCELO E SUBSTITUI TUDO PELO DESENHO NÚMERO: / /                           |       |                                                        |      |      |          |
| ASS: / / MATR: / /                                                          |       |                                                        |      |      |          |
| UNID: / / DATA: / /                                                         |       |                                                        |      |      |          |
| ESTA APROVAÇÃO NÃO SERVA A CONTRAVINDAÇÃO DE SUAS RESPONSABILIDADES LEGAIS. |       |                                                        |      |      |          |
| RESPONSÁVEL TÉCNICO: / /                                                    |       |                                                        |      |      |          |
| CREA: 045392/2 REGIO: 28 ART N°9501109284/DATA: 22/02/2011                  |       |                                                        |      |      |          |
| PROJETO: / /                                                                |       |                                                        |      |      |          |
| COORDENADOR: / /                                                            |       |                                                        |      |      |          |
| DESENHADO: / /                                                              |       |                                                        |      |      |          |
| VERIFICADO: / /                                                             |       |                                                        |      |      |          |
| DIVISÃO: / /                                                                |       |                                                        |      |      |          |
| GERÊNCIA: / /                                                               |       |                                                        |      |      |          |
| EMISSÃO CESAN                                                               |       |                                                        |      |      |          |
| DATAS                                                                       |       |                                                        |      |      |          |

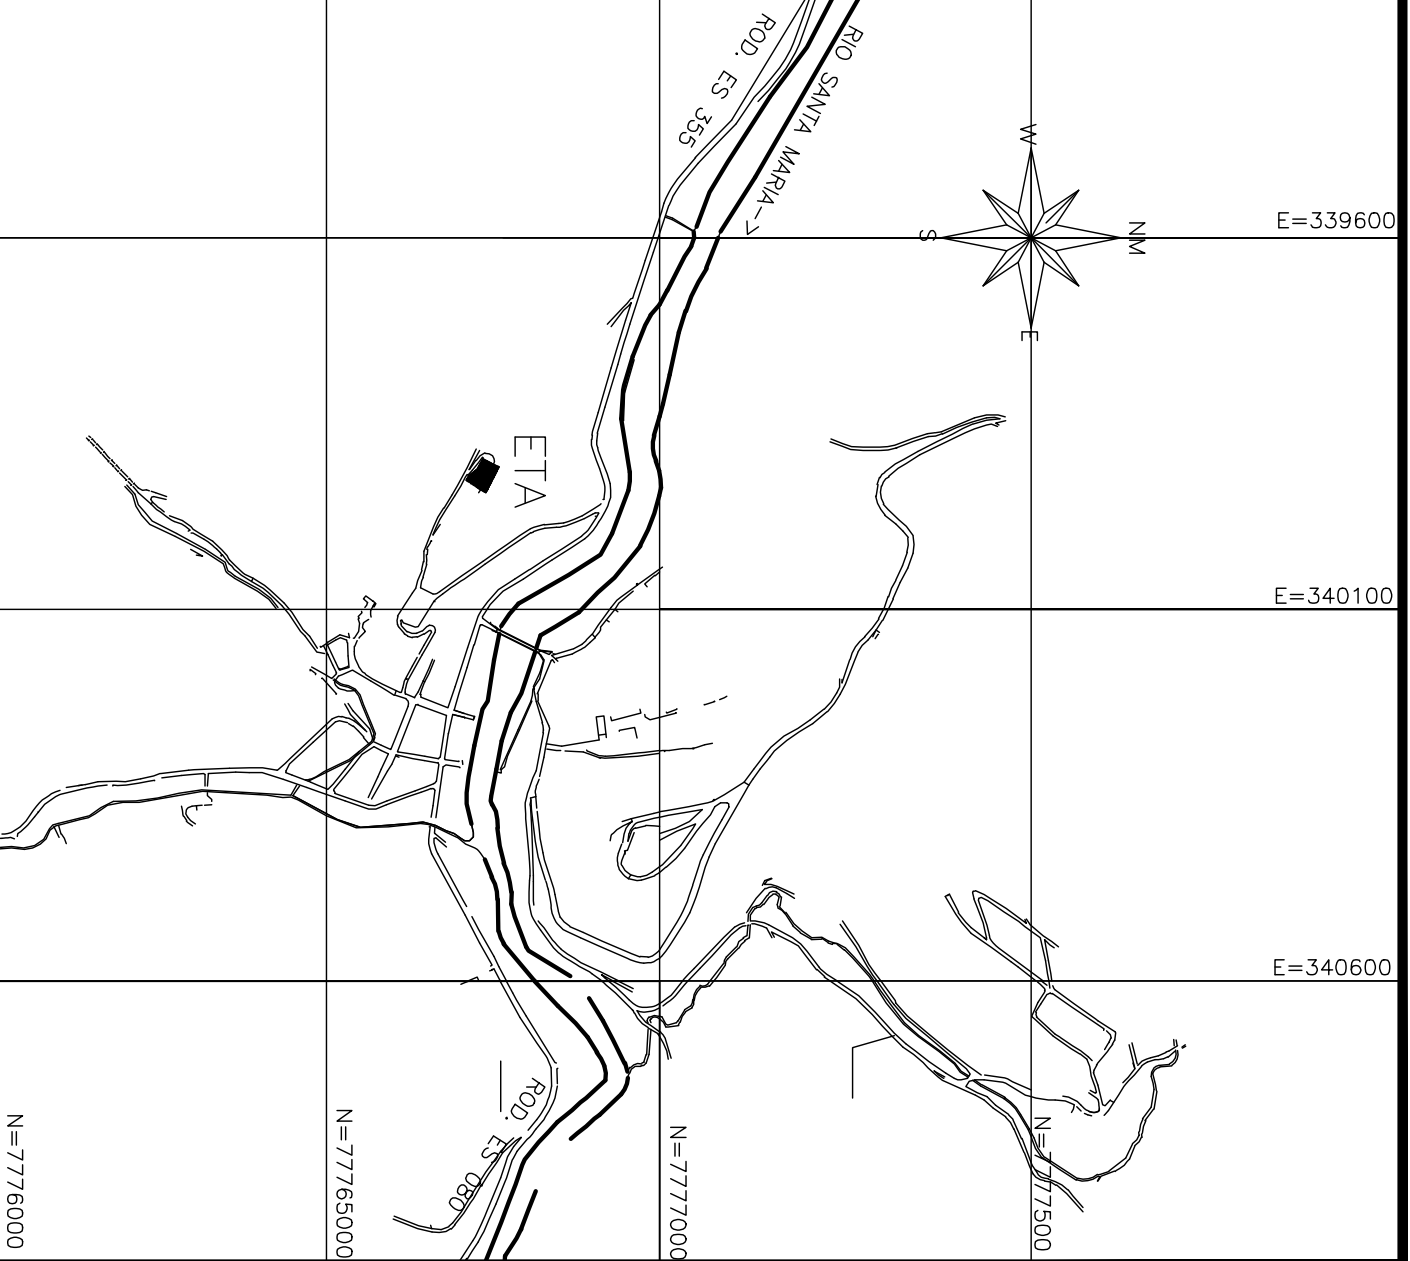

PLANTA DE LOCALIZAÇÃO  
SEM ESCALA

- LEGENDA:**
- EDIFICAÇÕES EXISTENTES
  - EDIFICAÇÕES A CONSTRUIR
  - EDIFICAÇÕES A DEMOLIR
  - EDIFICAÇÕES A DESATIVAR
  - POSTE (CONFERIR POSIÇÃO JUNTO AO PROJETO ELÉTRICO)

**NOTA:**

1- DIMENSÕES E ELEVACÕES EM METROS.

2- A CAPTAÇÃO ESTARÁ NA COTA 140,40m E A ADUTORA, DE ÁGUA BRUTA (AB) CHEGARÁ POR GRANDEZ ATE A ETA COM UMA EXTENSÃO DE 3022,00m.

3- POR ORIENTAÇÃO DA CESAN, AS CORTAS CONSTANTES DO LEVANTAMENTO PLANIMÉTRICO CONTIDO NO DESENHO DE URBANIZAÇÃO Nº C-056-000-40-5-XX-0022 (PROJETO DESENVOLVIDO PELA AQUACONSULT EM 2008), FORAM ALTERADAS PARA +1,50m. ESTA ALTERAÇÃO FOI NECESSÁRIA EM FUNÇÃO DE DIVERGÊNCIAS CONSTANTES ENTRE OS LEVANTAMENTOS ATUAIS E OS ANTERIORES.

4- O PROJETO FOI DESENVOLVIDO UTILIZANDO O LEVANTAMENTO TOPOGRÁFICO SEMPLIFICADO, COMPOSTO POR ALGUNS PONTOS COADOS DIFERENTES NO TERRENO. OS NÍVEIS DO TERRENO, CALÇADA E RAMPAIS DEVERÃO SER CONFIRMADOS APÓS A FINALIZAÇÃO DO PROJETO PLANIMÉTRICO.

5- O DETALHAMENTO DA INTERLIGAÇÃO DOS RESERVATÓRIOS ESTÁ PENDENTE, AGUARDANDO O PROJETO "AS BUILT" DO RESERVATÓRIO EXISTENTE.

6- PARA PROJETO ESTRUTURAL, VER PROJETO ESPECÍFICO.

|                                                                                           |  |                |  |                                 |  |
|-------------------------------------------------------------------------------------------|--|----------------|--|---------------------------------|--|
| MUNICÍPIO: SANTA LEOPOLDINA                                                               |  | DISTRITO: SEDE |  | BAIRRO: -                       |  |
| NOME DO EMPREENDIMENTO: APLICAÇÃO DO SISTEMA DE ABASTECIMENTO DE ÁGUA DE SANTA LEOPOLDINA |  |                |  |                                 |  |
| TÍTULO: APLICAÇÃO DA ESTAÇÃO DE TRATAMENTO DE ÁGUA                                        |  |                |  |                                 |  |
| PROJETO HIDRÁULICO                                                                        |  |                |  |                                 |  |
| PLANTA DAS UNIDADES A DEMOLIR E/OU DESATIVAR                                              |  |                |  |                                 |  |
| ESCALA: INDICADAS                                                                         |  | FOLHA: 01/01   |  | Nº CESAN A-000-000-00-0-XX-0000 |  |
| REV: 01                                                                                   |  | REV: 01        |  |                                 |  |